






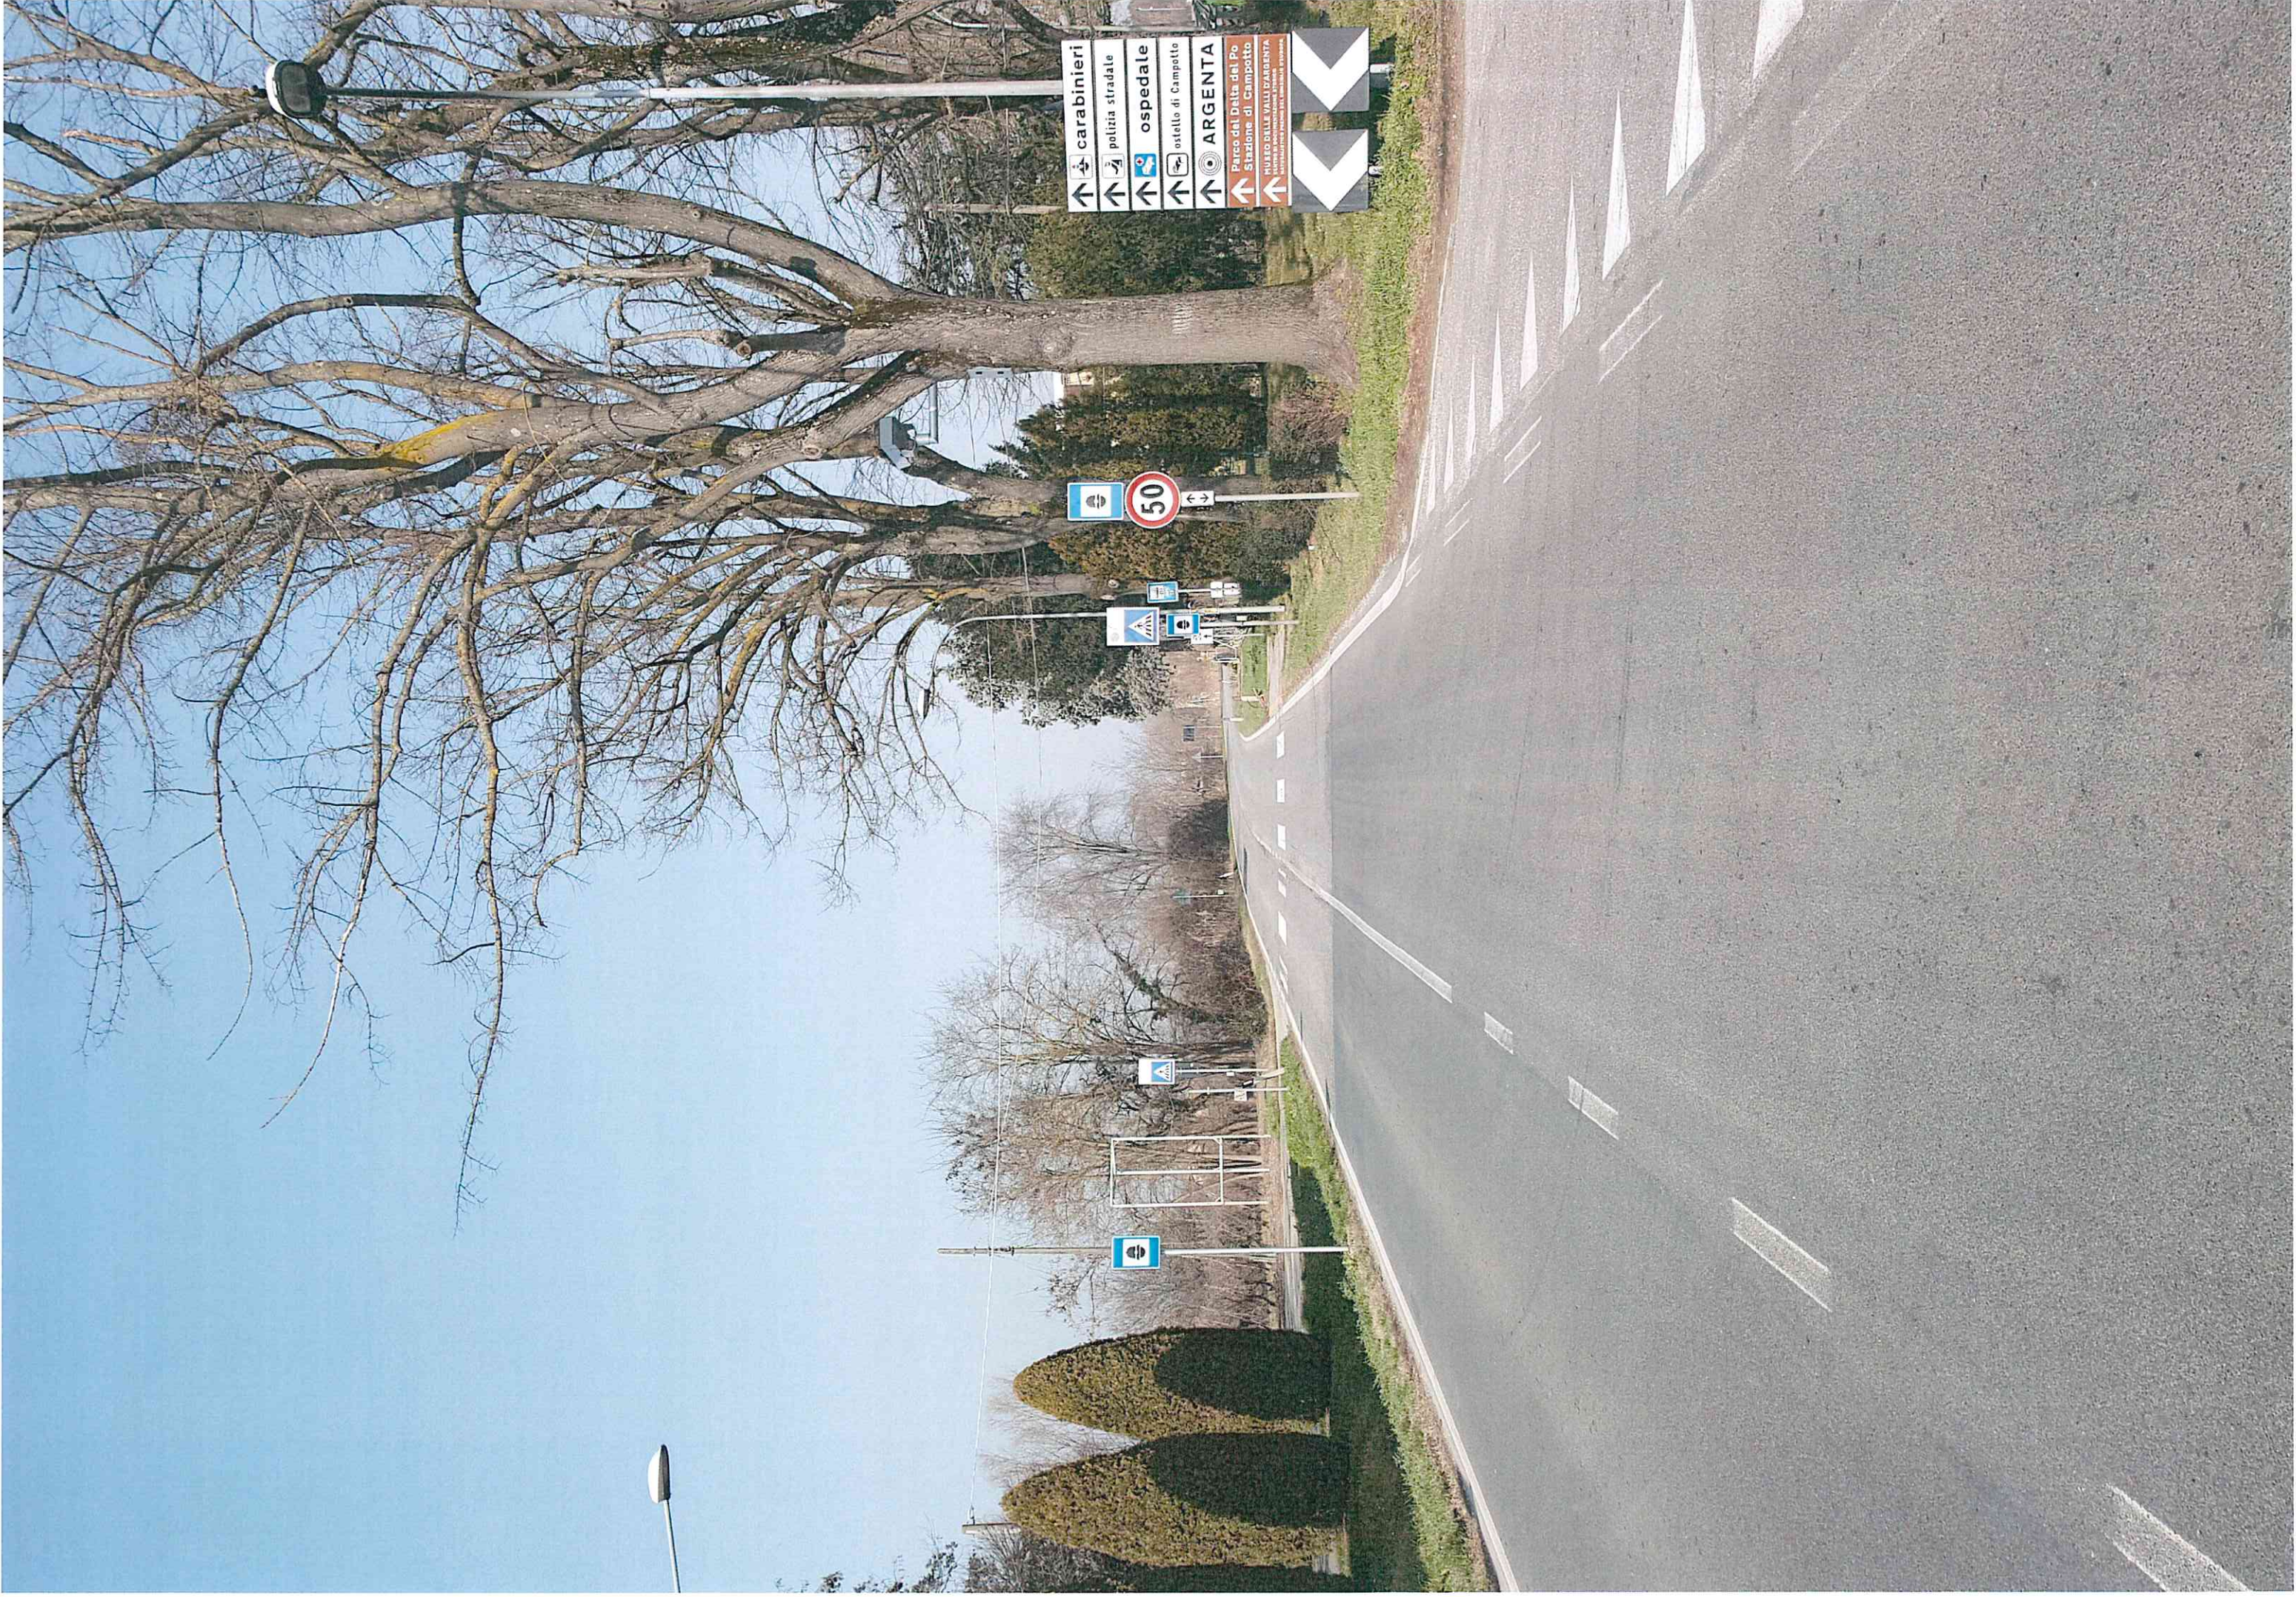

POSIZIONAMENTO DI UN SISTEMA DIGITALE DI RILEVAMENTO AUTONOMO DELLE INFRAZIONI AI LIMITI MASSIMI DI VELOCITA' (ART. 142 DEL C.D.S.) DA EFFETTUARSI NELL'AIUOLA A VERDE POSTA A LATO DELLA VIA CELLETTA (S.S.16 ADRIATICA) AL KM. 114+672 ALL'INTERNO DEL CENTRO ABITATO DI ARGENTA.

COMUNE DI ARGENTA
Provincia di Ferrara
Piazza Garibaldi 1 - 44011 Argenta
SETTORE OO.PP. PATRIMONIO - SERVIZIO OO.PP.

Dirigente Settore OO.PP. Patrimonio
Responsabile del Procedimento

Ing. Luisa Cesar

Progettisti
Geom. Marco Bagé

Collaboratori
Geom. Matteo Beccati

Località:
Argenta, via Celleretta (S.S.16 - km. 114+672)


Proprietà:
Comune di Argenta

Data: 24.11.2016

Archivio:


Elaborato:
AS-BUILT
Planimetria stato realizzato; sezione A-A, documentazione fotografica e particolare posizione spire in carreggiata.

Tav. n° **1** AS-BUILT
Scala
1:200 1:100 1:50

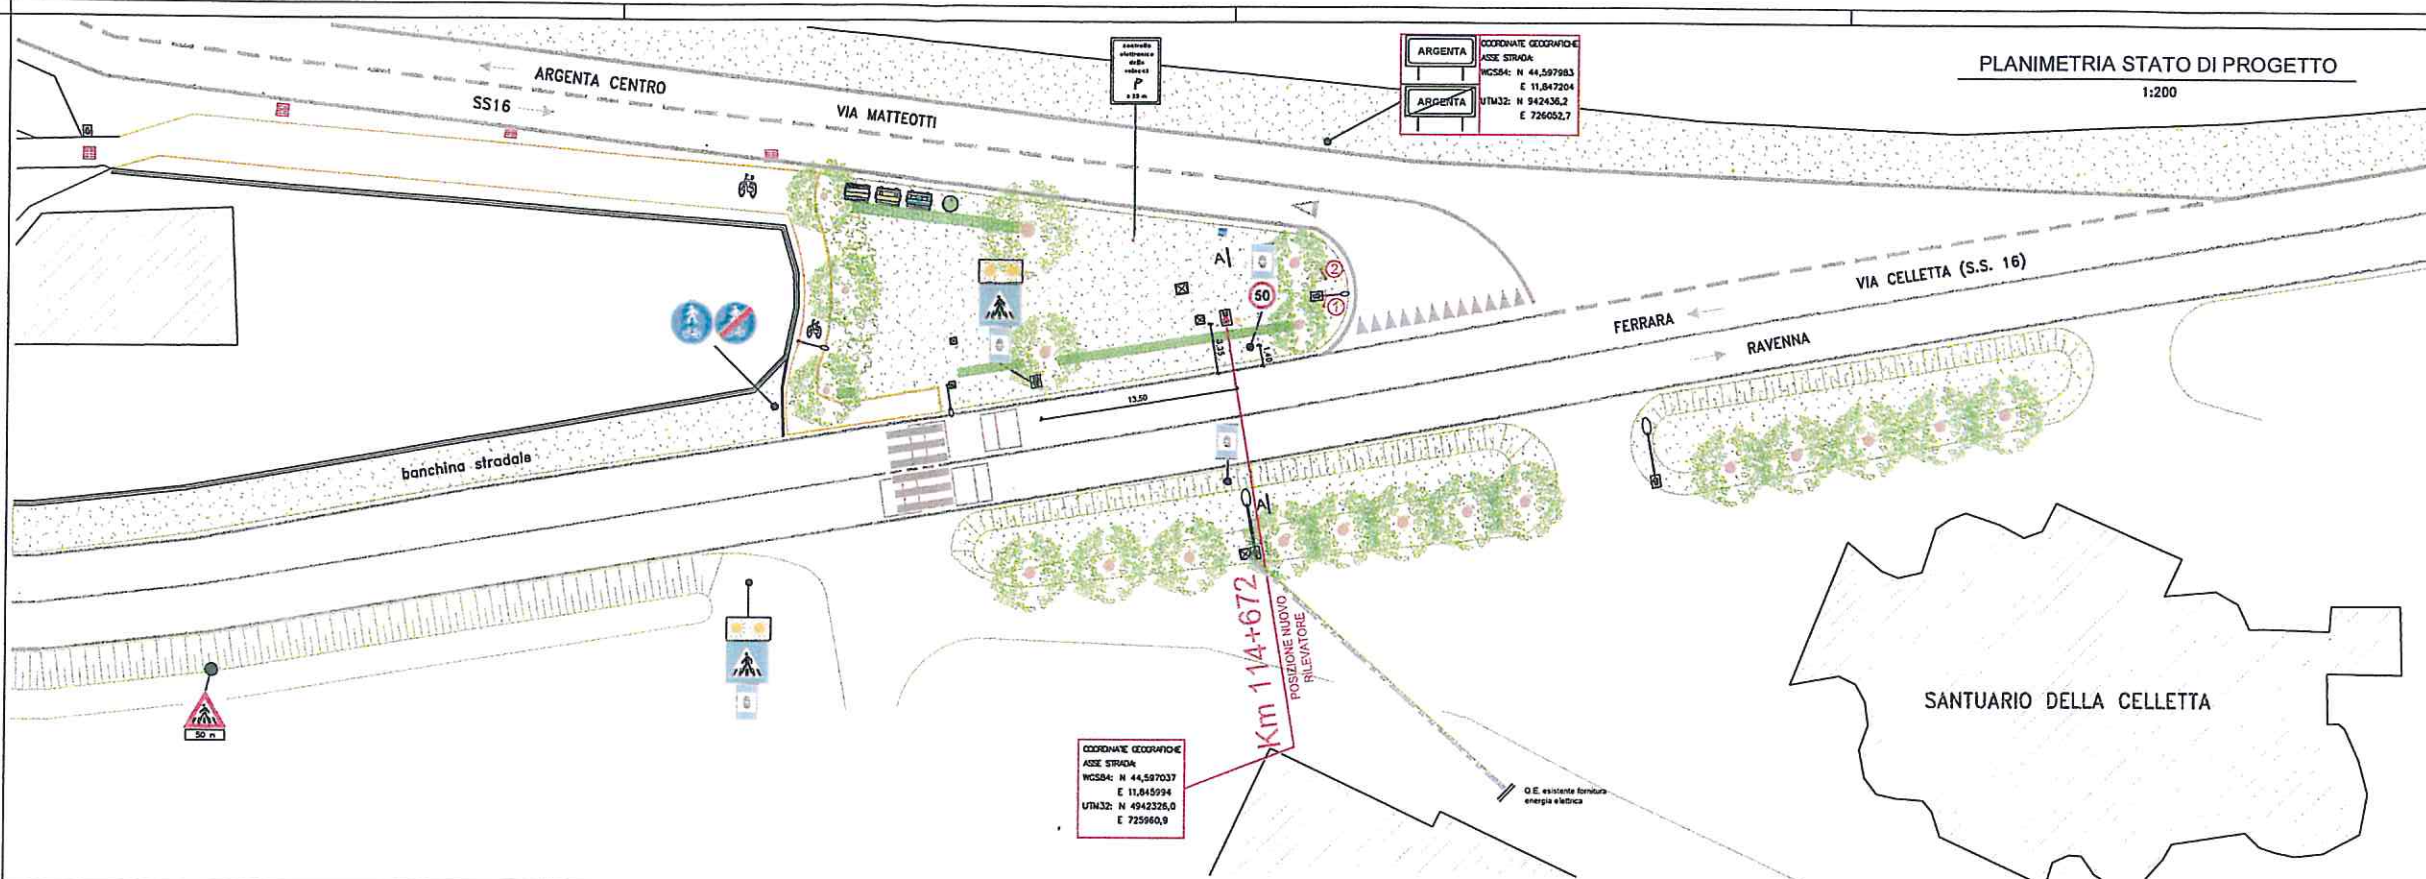


PLANIMETRIA D'INQUADRAMENTO

1:5.000

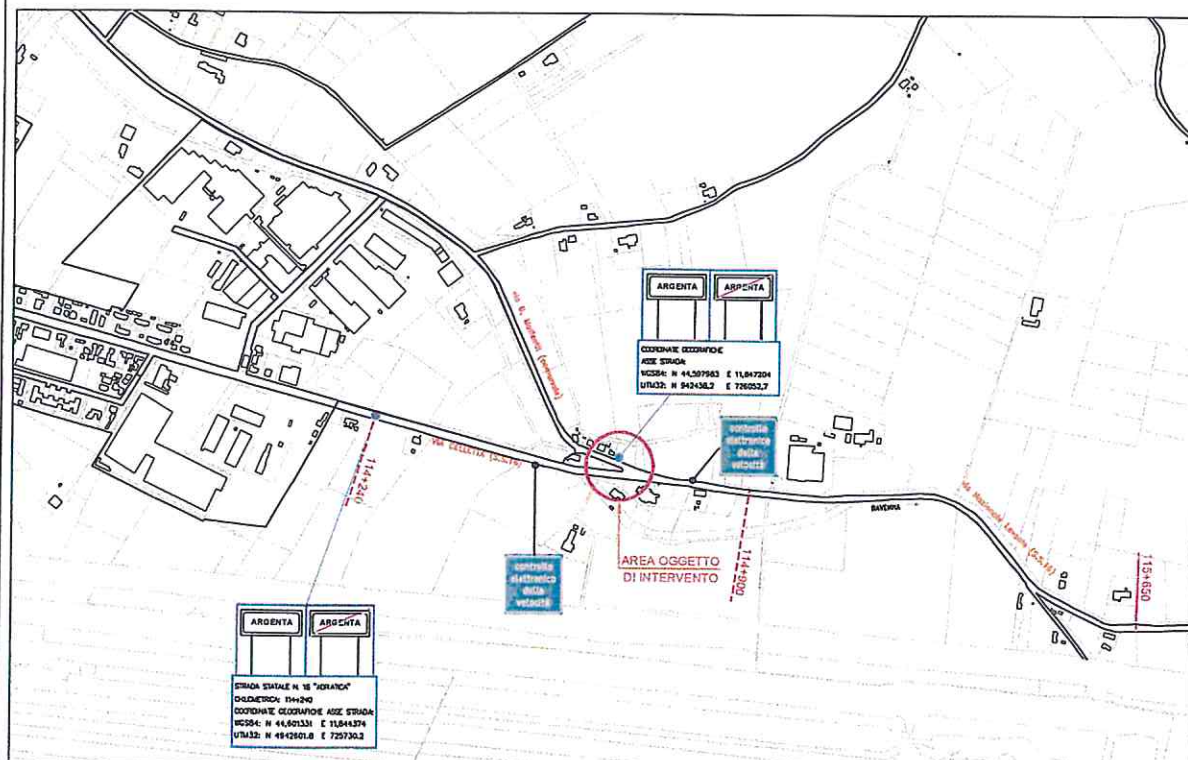

SEZIONE A-A

1:50

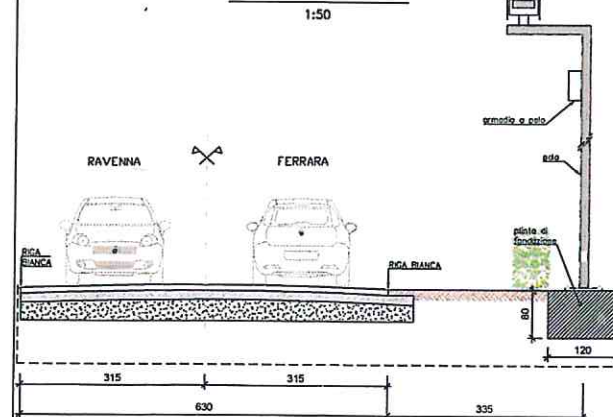

DOCUMENTAZIONE FOTOGRAFICA POSIZIONE RILEVATORE

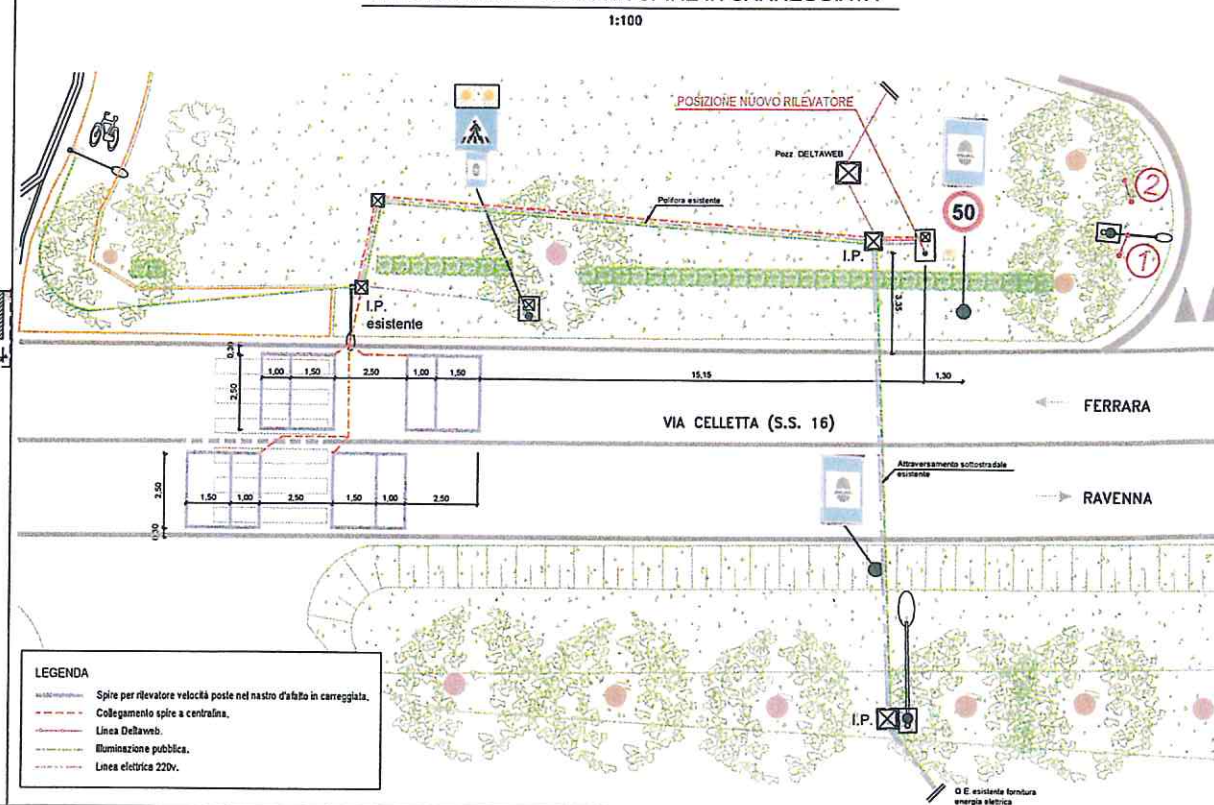


Foto n. 1 direzione Ferrara

Foto n. 2 direzione Ravenna

PARTICOLARE POSIZIONE SPIRE IN CARREGGIATA

1:100



LEGENDA

- Spire per rilevatore velocità poste nel nastro d'asfalto in carreggiata.
- Collegamento spire a centralina.
- Linea Dellavero.
- Illuminazione pubblica.
- Linea elettrica 220v.